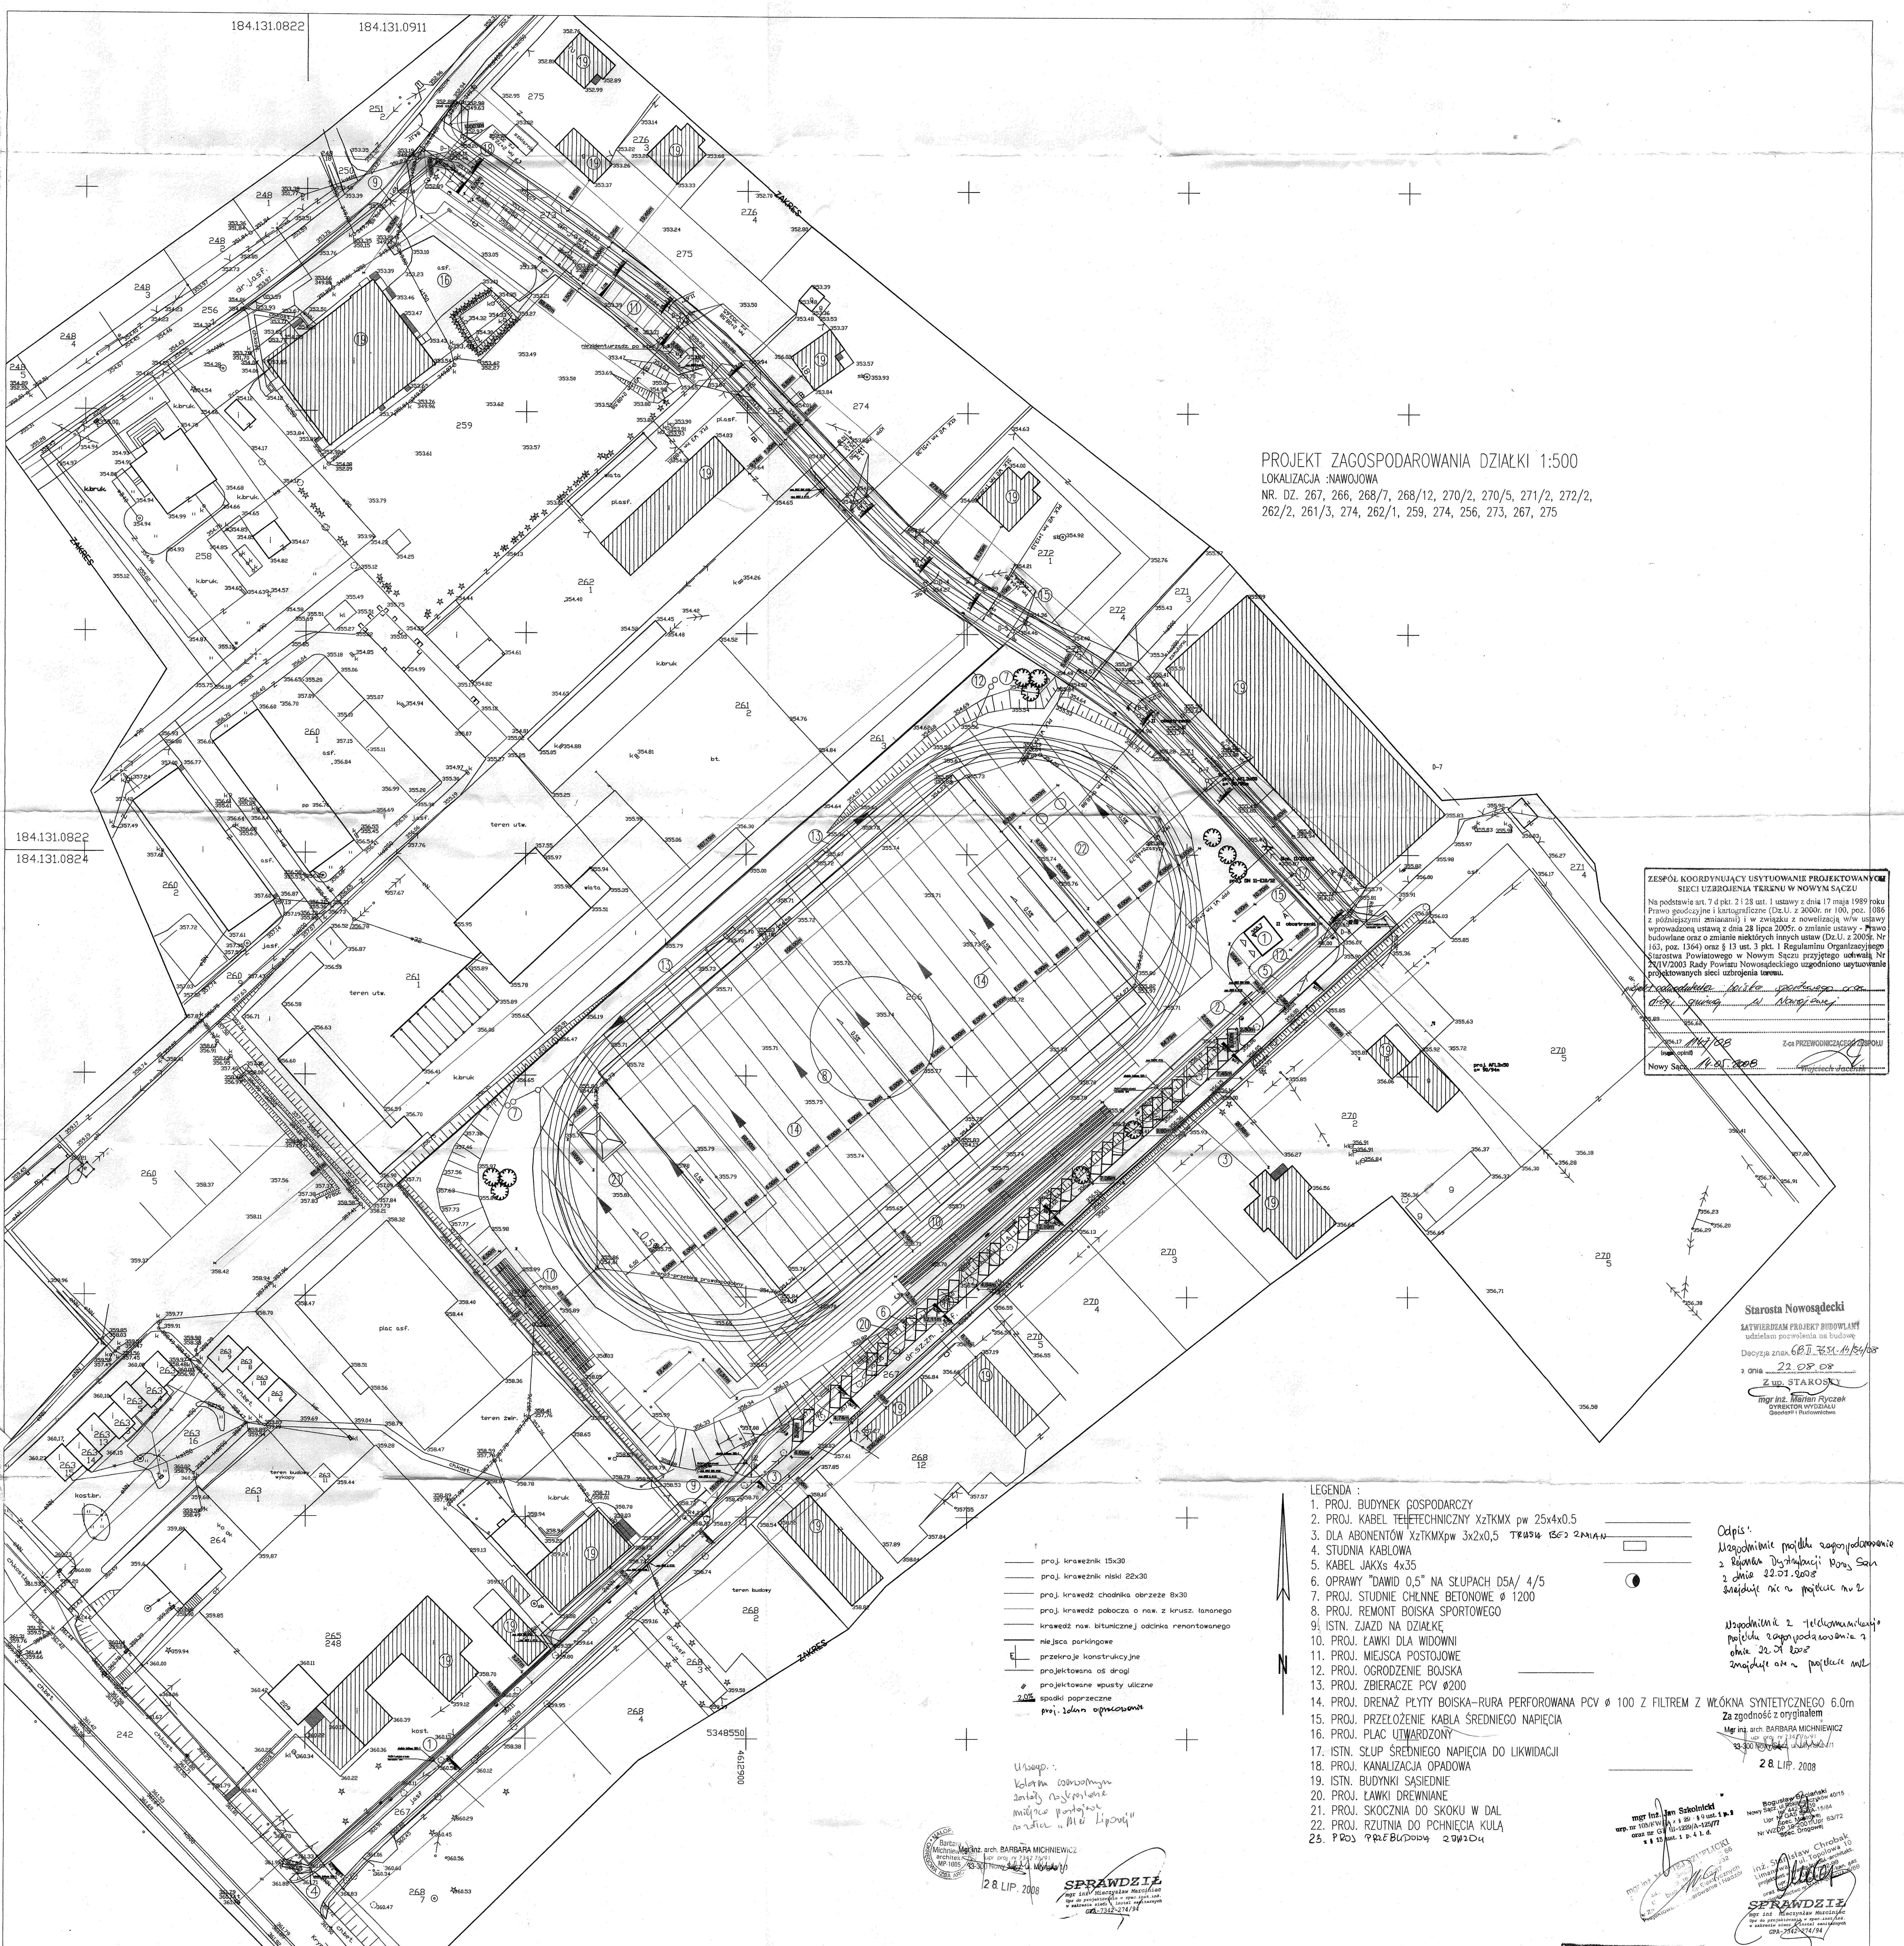

PROJEKT ZAGOSPODAROWANIA DZIAŁKI 1:500

LOKALIZACJA :NAWOJOWA
NR. DZ. 267, 266, 268/7, 268/12, 270/2, 270/5, 271/2, 272/2, 262/2, 261/3, 274, 262/1, 259, 274, 256, 273, 267, 275

proj. krawężnik 15x30
proj. krawężnik niski 22x30
proj. krawędź chodnika obrzeże 8x30
proj. krawędź pobocza o naw. z krusz. łamanego
krawędź naw. bitumicznej odcinka remontowanego
miejsca parkingowe
E przekroje konstrukcyjne
projektowana oś drogi
projektowane wpusty uliczne
2,0% spadki poprzeczne
proj. zakres opracowania

Uwaga:
kolorem czerwonym
zostały wykreślone
miejsca postojowe
w ulicy „Ale Lipowej"

LEGENDA :
1. PROJ. BUDYNEK GOSPODARCZY
2. PROJ. KABEL ~~TELE~~TECHNICZNY XzTKMX pw 25x4x0.5
3. DLA ABONENTÓW XzTKMXpw 3x2x0,5 TRASA BEZ ZMIAN
4. STUDNIA KABLOWA
5. KABEL JAKXs 4x35
6. OPRAWY "DAWID 0,5" NA SŁUPACH D5A/ 4/5
7. PROJ. STUDNIE CHŁNNE BETONOWE ø 1200
8. PROJ. REMONT BOISKA SPORTOWEGO
9. ISTN. ZJAZD NA DZIAŁKĘ
10. PROJ. ŁAWKI DLA WIDOWNI
11. PROJ. MIEJSCA POSTOJOWE
12. PROJ. OGRODZENIE BOJSKA
13. PROJ. ZBIERACZE PCV ø200
14. PROJ. DRENAŻ PŁYTY BOISKA-RURA PERFOROWANA PCV ø 100 Z FILTREM Z WŁÓKNA SYNTETYCZNEGO 6.0m
15. PROJ. PRZEŁOŻENIE KABLA ŚREDNIEGO NAPIĘCIA
16. PROJ. PLAC UTWARDZONY
17. ISTN. SŁUP ŚREDNIEGO NAPIĘCIA DO LIKWIDACJI
18. PROJ. KANALIZACJA OPADOWA
19. ISTN. BUDYNKI SĄSIEDNIE
20. PROJ. ŁAWKI DREWNIANE
21. PROJ. SKOCZNIA DO SKOKU W DAL
22. PROJ. RZUTNIA DO PCHNIĘCIA KULĄ
23. PROJ PRZEBUDOWY ZJAZDU

Odpis:
Uzgodnienie projektu zagospodarowania
z Rejonem Dystrybucji Nowy Sącz
z dnia 22.07.2008
znajduje się w projekcie nr 2

Uzgodnienie z telekomunikacją
projektu zagospodarowania z
dnia 22.07.2008
znajduje się w projekcie nr 2

ZESPÓŁ KOORDYNUJĄCY USYTUOWANIE PROJEKTOWANYCH SIECI UZBROJENIA TERENU W NOWYM SĄCZU

Na podstawie art. 7 d pkt. 2 i 28 ust. 1 ustawy z dnia 17 maja 1989 roku Prawo geodezyjne i kartograficzne (Dz.U. z 2000r. nr 100, poz. 1086 z późniejszymi zmianami) i w związku z nowelizacją w/w ustawy wprowadzoną ustawą z dnia 28 lipca 2005r. o zmianie ustawy - Prawo budowlane oraz o zmianie niektórych innych ustaw (Dz.U. z 2005r. Nr 163, poz. 1364) oraz § 13 ust. 3 pkt. 1 Regulaminu Organizacyjnego Starostwa Powiatowego w Nowym Sączu przyjętego uchwałą Nr 27/IV/2003 Rady Powiatu Nowosądeckiego uzgodniono usytuowanie projektowanych sieci uzbrojenia terenu.

projekt odwodnienia boiska sportowego oraz drogi gminnej w Nawojowej

1147/08
(sygn. opinii)

Nowy Sącz 14-05-2008

Z-ca PRZEWODNICZĄCEGO ZESPOŁU
Wojciech Jacenik

Starosta Nowosądecki
ZATWIERDZAM PROJEKT BUDOWLANY
udzielam pozwolenia na budowę
Decyzja znak GB II 7351-13/54/08
z dnia 22.08.08
Z up. STAROSTY
mgr inż. Marian Ryczek
DYREKTOR WYDZIAŁU
Geodezji i Budownictwa

Za zgodność z oryginałem
Mgr inż. arch. BARBARA MICHNIEWICZ
upr. proj. nr 7342/76/91
33-300 Nowy Sącz, ul. Młyńska 1/1
28. LIP. 2008

mgr inż. Jan Szkolnicki
urp. nr 103/KW/... z § 29 · § 9 ust. 1 p. 2
oraz nr GT III-1229/A-125/77
z § 13 ust. 1 p. 4 l. d.

Bogusław Bociański
Nowy Sącz, ul. Rokitniańczyków 40/15
tel. 442-63-39
Upr Nr GAS 834/A-15/84
Spec. Mostowej
Nr WZDP 19-2001/Upr 63/72
Spec. Drogowej

mgr inż. Maciej Szuflicki
Projektowanie i Nadzór Instalacji Elektrycznych

inż. Stanisław Chrobak
Limanowa, ul. Topolowa 10
projektant w branży budow.-architekt.
oraz sieci i instalacje wod.-kan. gaz
ciepłownictwo

SPRAWDZIŁ
mgr inż. Mieczysław Marciniec
Upr do projektowania w spec.inst.inż.
w zakresie sieci i instal sanitarnych
GPA-7342-274/94

Mgr inż. arch. BARBARA MICHNIEWICZ
upr. proj. nr 7342/76/91
33-300 Nowy Sącz, ul. Młyńska 1/1
28. LIP. 2008

SPRAWDZIŁ
mgr inż. Mieczysław Marciniec
Upr do projektowania w spec.inst.inż.
w zakresie sieci i instal sanitarnych
GPA-7342-274/94

woj.małopolskie pow.nowosądecki gmina: Nawojowa obręb: Nawojowa	Układ współrzędnych- 1965. Poziom odniesienia-Kronsztadt. Granice przeniesiono z mapy ewidncyjnej.	MAPA SYTUACYJNO-WYSOKOŚCIOWA DO CELÓW PROJEKTOWYCH skala 1:500	wykonana we wrześniu 2007 r przez: Usługową Pracownię Geodezyjno-Projektową "GEOPLAN" 33-300 Nowy Sącz, ul.Grunwaldzka 88 tel/fax. (018) 443-56-35, kom.606 858962 e-mail:geoplan@interia.pl

USŁUGOWA PRACOWNIA GEODEZYJNO-PROJEKTOWA „GEOPLAN"
33-300 Nowy Sącz, ul. Grunwaldzka 88
REGON 59-3-361-4910 NIP 734-103-01-58

USŁUGOWA PRACOWNIA GEODEZYJNO-PROJEKTOWA „GEOPLAN"
Krzysztof Janaszek

STAROSTA NOWOSĄDECKI
POWIATOWY OŚRODEK DOKUMENTACJI GEODEZYJNEJ i KARTOGRAFICZNEJ W NOWYM SĄCZU
W obszarze oznaczonym linią ....
potwierdzono w terenie aktualizację treści mapy zasadniczej.
Dokumenty potwierdzające aktualność mapy przyjęto
do zasobu powiatowego w dniu 24.09.2007
i zaewidencjonowano pod nr 4257/74/2007
Niniejsza mapa może służyć do celów projektowych.
Projektowane obiekty budowlane wymagające pozwolenia na budowę podlegają wytyczeniu i inwentaryzacji powykonawczej przez jednostki uprawnione do wykonywania prac geodezyjnych.
Nowy Sącz, dnia 14.05.2008
Z up. STAROSTY
Wojciech Jacenik
Kierownik Powiatowego Ośrodka Dokumentacji Geodez. i Kartograf.

mgr inż. Józef Świderski
Marcinkowice 308
upr. bud. ...87
upr. proj. UAN. I 8340/A-23/89

Barbara Michniewicz architekt MP-1005

9

OBIEKT: PRZEBUDOWA ORAZ BUDOWA DROGI PRZEBUDOWA BOISKA SPORTOWEGO BUDOWA MIEJSC POSTOJOWYCH	TEMAT RYSUNKU: **PROJEKT ZAGOSPODAROWANIA** Mgr inż. arch. BARBARA MICHNIEWICZ		1
LOKALIZACJA DZIAŁK: NAWOJOWA NR. DZ. 273, 259, 262/2, 262/1, 261/2 272/2, 266, 261/3, 267, 272/1, 274, 256, 275	STADIUM: PROJEKT ARCHITEKTONICZNO KONSTRUKCYJNY	PROJEKTANT: upr. proj. nr 7342 76/91 33-300 Nowy Sącz, ul. Młyńska 1/1 OPRACOWAŁ:	DATA: MARZEC 2008 SKALA: 1:500
INWESTOR: GMINA NAWOJOWA			