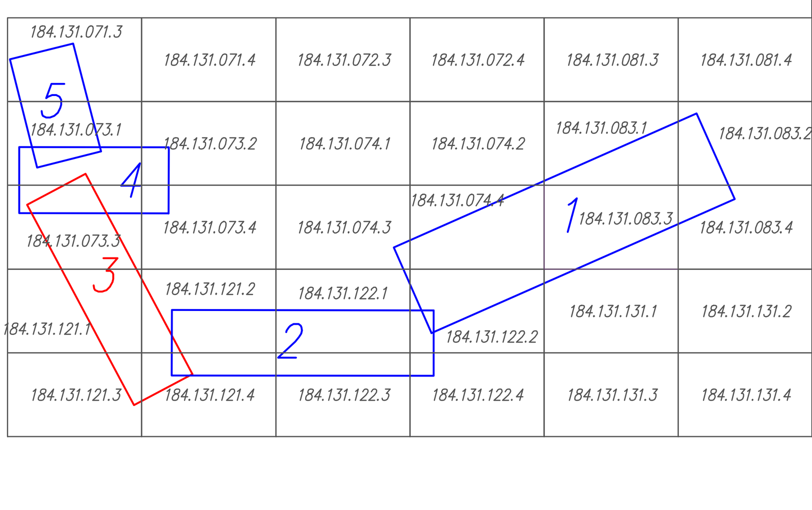

MAPA Z GEODEZYJNEJ INWENTARYZACJI POWYKONAWCZEJ
SIECI WODOCIĄGOWEJ

Województwo: małopolskie
Powiat: nowosądecki
Jednostka ewidencyjna: Nawojowa [121012_2]
Obręb ewidencyjny: Żeleźnikowa Wielka [0008]
Działki: 149 i inne
Układ XY – 1965 – strefa 1
Układ H – Kronsztadt 86
ID: GEO.6640.9757.2017

Skala 1:500
(MZ: 184.131.07; 184.131.12)

Opracowali:
mgr inż. Michał Gaik
mgr inż. Katarzyna Ligęza

Arkusz 3/5